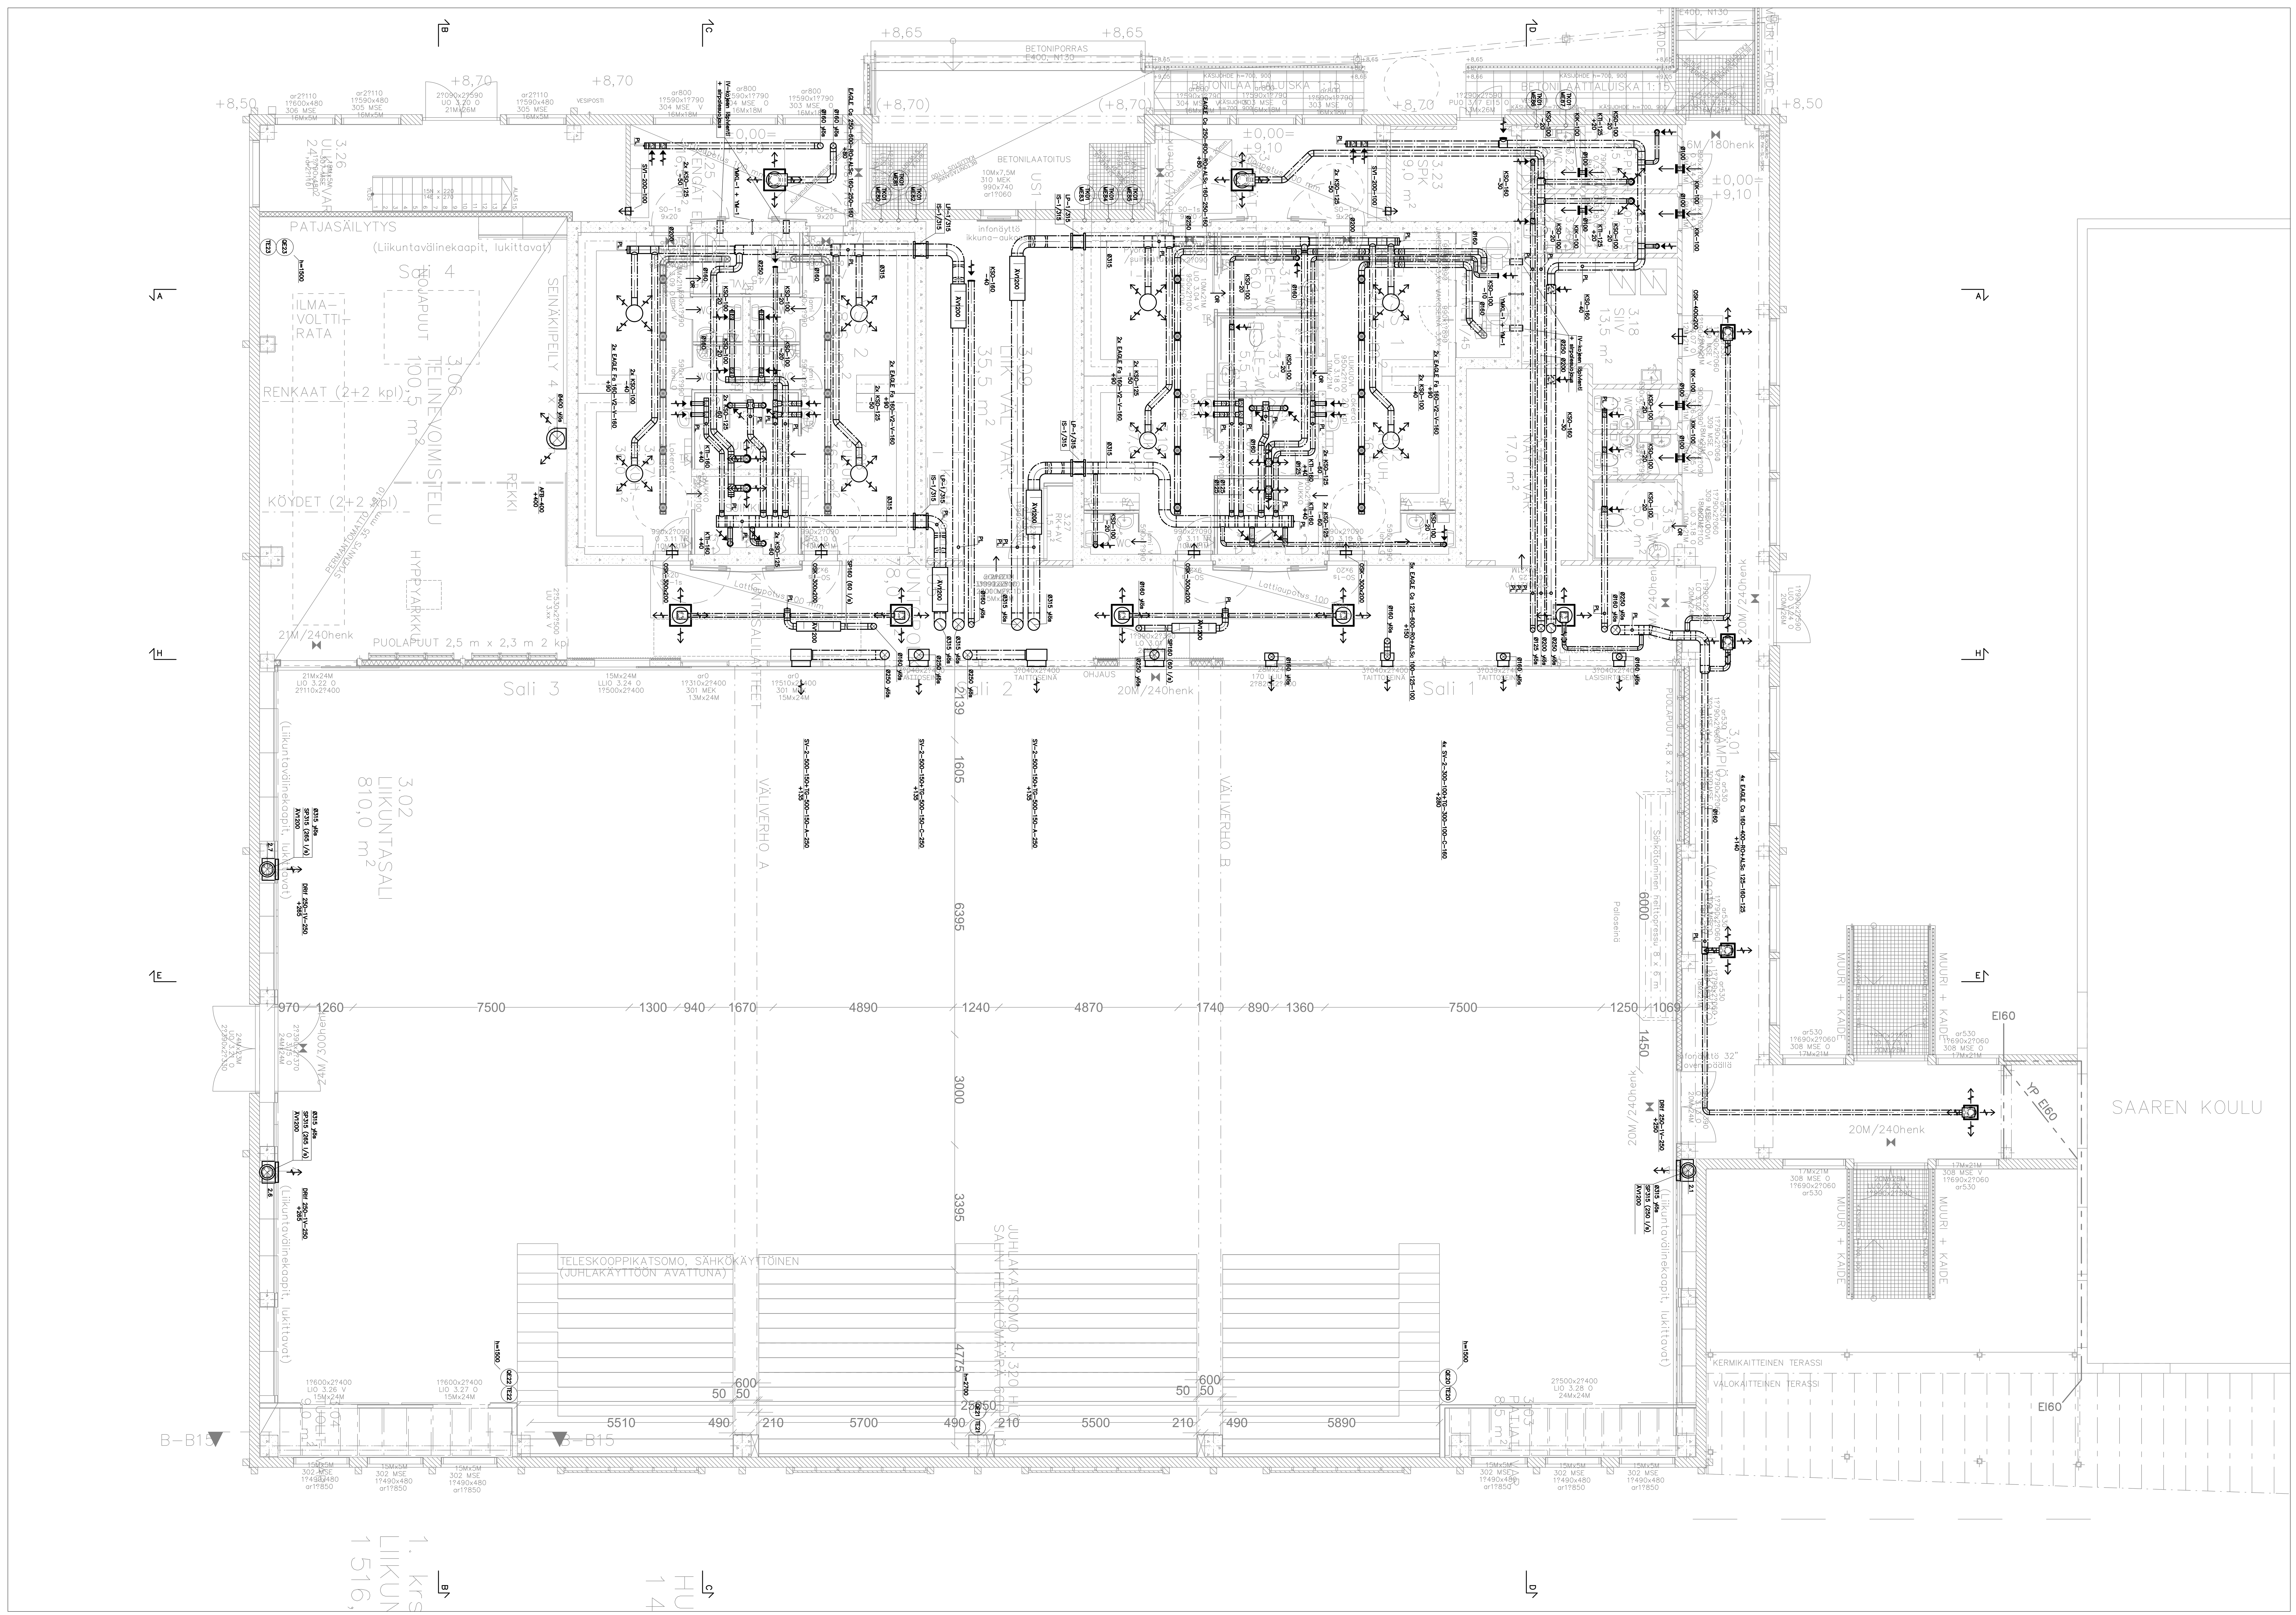


Liikuntasalin DRIf–päätelaitteet erikoismitoilla (syvyysmitta poikkeaa tavanomaisesta). Varustuksena heittokuvion säätö, erikoisvahvistetut rakenteet ja uppoasennuskehys.

Päätelaitteiden kaulusten mitat tarkistettava rakennepaksuuksien mukaan.

REV	PVM	SUUNN	TARK	MUUTOS
	3.2.2023			LOPPUPIIRUSTUS

Kaup.osa/Kylä / Kortteli/Tila / Tontti/Rno	Viranomaisen merkintöjä
Pysyvä rakennustunnus	Korkeus- ja koord. järjestelmä
Rakennustoimenpide: UUDISRAKENNUS	Piirustuslaji: ILMANVAIHTO — No
Rakennuskohteen nimi ja osoite: PYHÄJOEN LIIKUNTAHALLI, PYHÄJOKI	Piirustuksen sisältö: 1. KERROS — Mittakaavat: 1:50
SITOWISE — Vaihde p. 02900 59550, www.sitowise.com, etunimi.sukunimi@sitowise.com	Suunn.ala: LVI — Työnumero: P20262 — Piir.no: 301 — Muutos
Suunnittelija: Miikka Holappa — Piirtäjä	Tiedostosijainti: C:\0_Omat\Proj\P20262 PYHÄJOEN LIIKUNTAHALLI\12 Loppukuvat\1 Tasokuvat
Tarkastaja — Vast.suun/Hyväksyjä	Päiväys: 30.10.2020 — Tiedosto